




Ohne Maßstab
Bestandsplan
Stand: 17.02.17

Universität Regensburg
Mathematik
Erdgeschoss

Technische Zentrale Referat V/4
Universitätsstraße 31, 93053 Regensburg
Tel. 0941/943 - 2501 Fax. 0941/943 - 2178
E-Mail: constantin.heim@ur.de

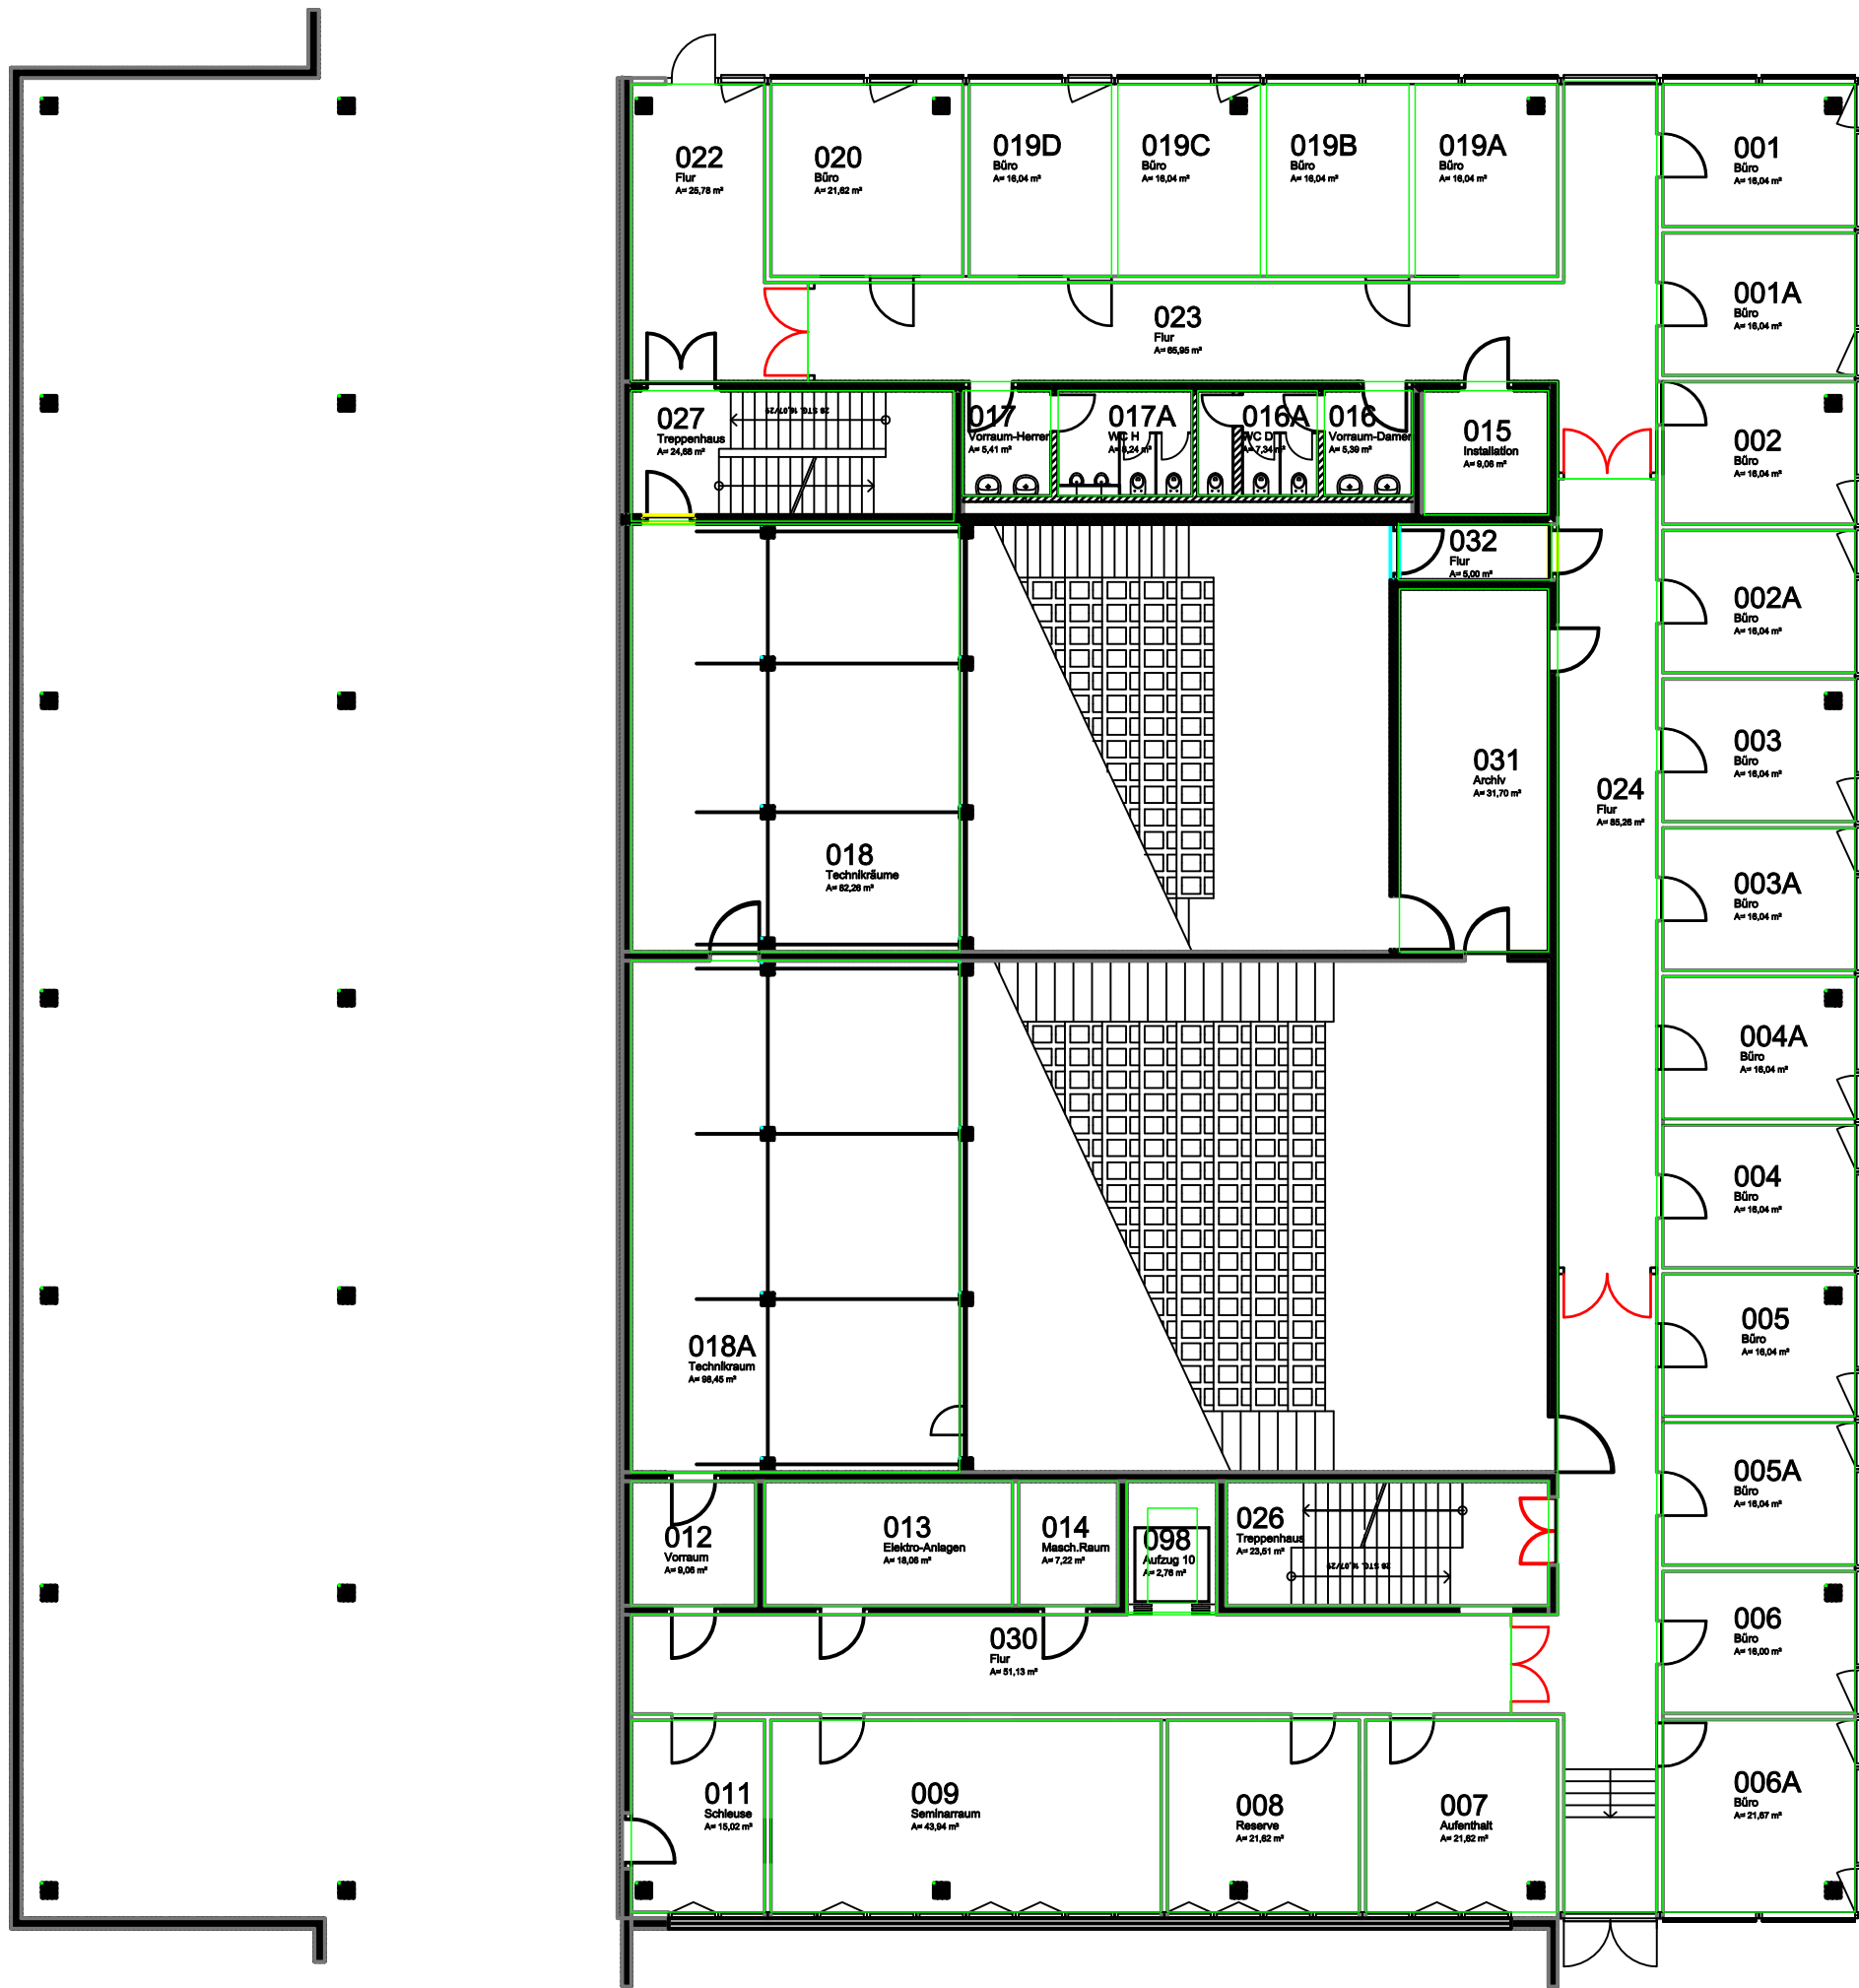