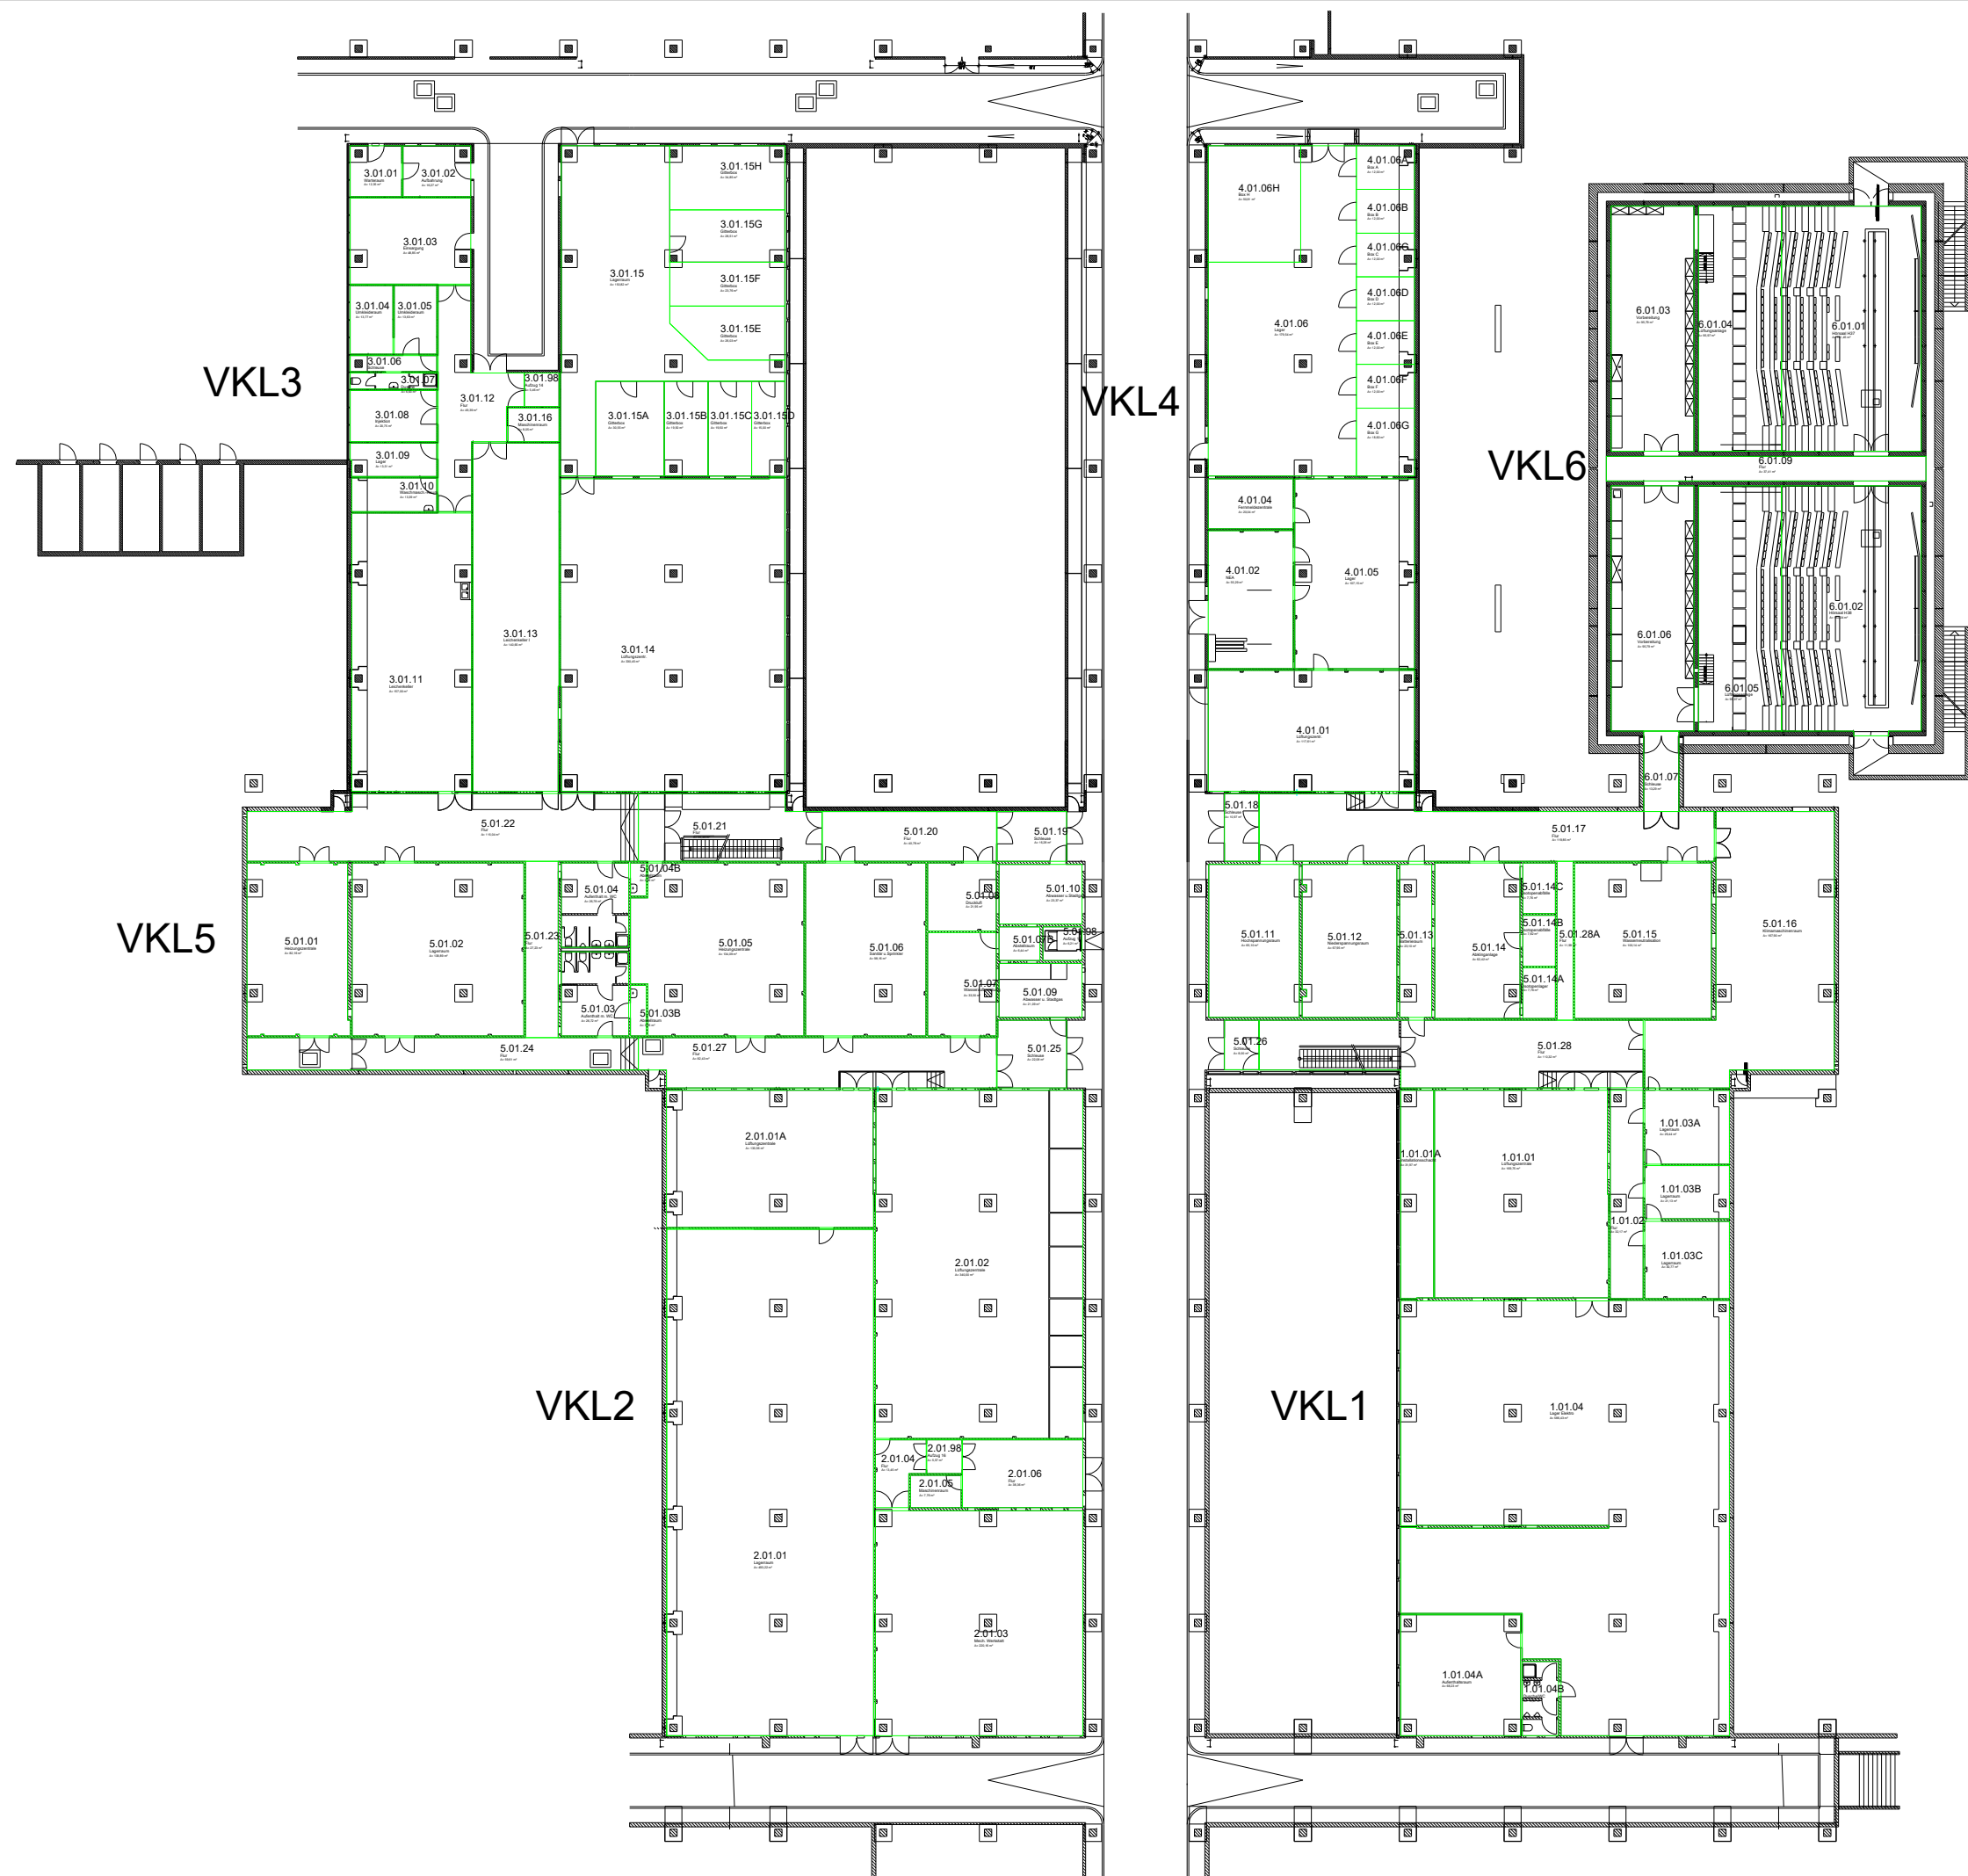


Gebäude und Technik | Bauabteilung
Universitätsstraße 31, 93053 Regensburg
Tel. 0941/943 - 2501 Fax. 0941/943 - 2178
E-Mail: constantin.heim@ur.de

Universität Regensburg
Vorklinikum
Untergeschoss

Ohne Maßstab
Bestandsplan
Stand: 05.03.25