


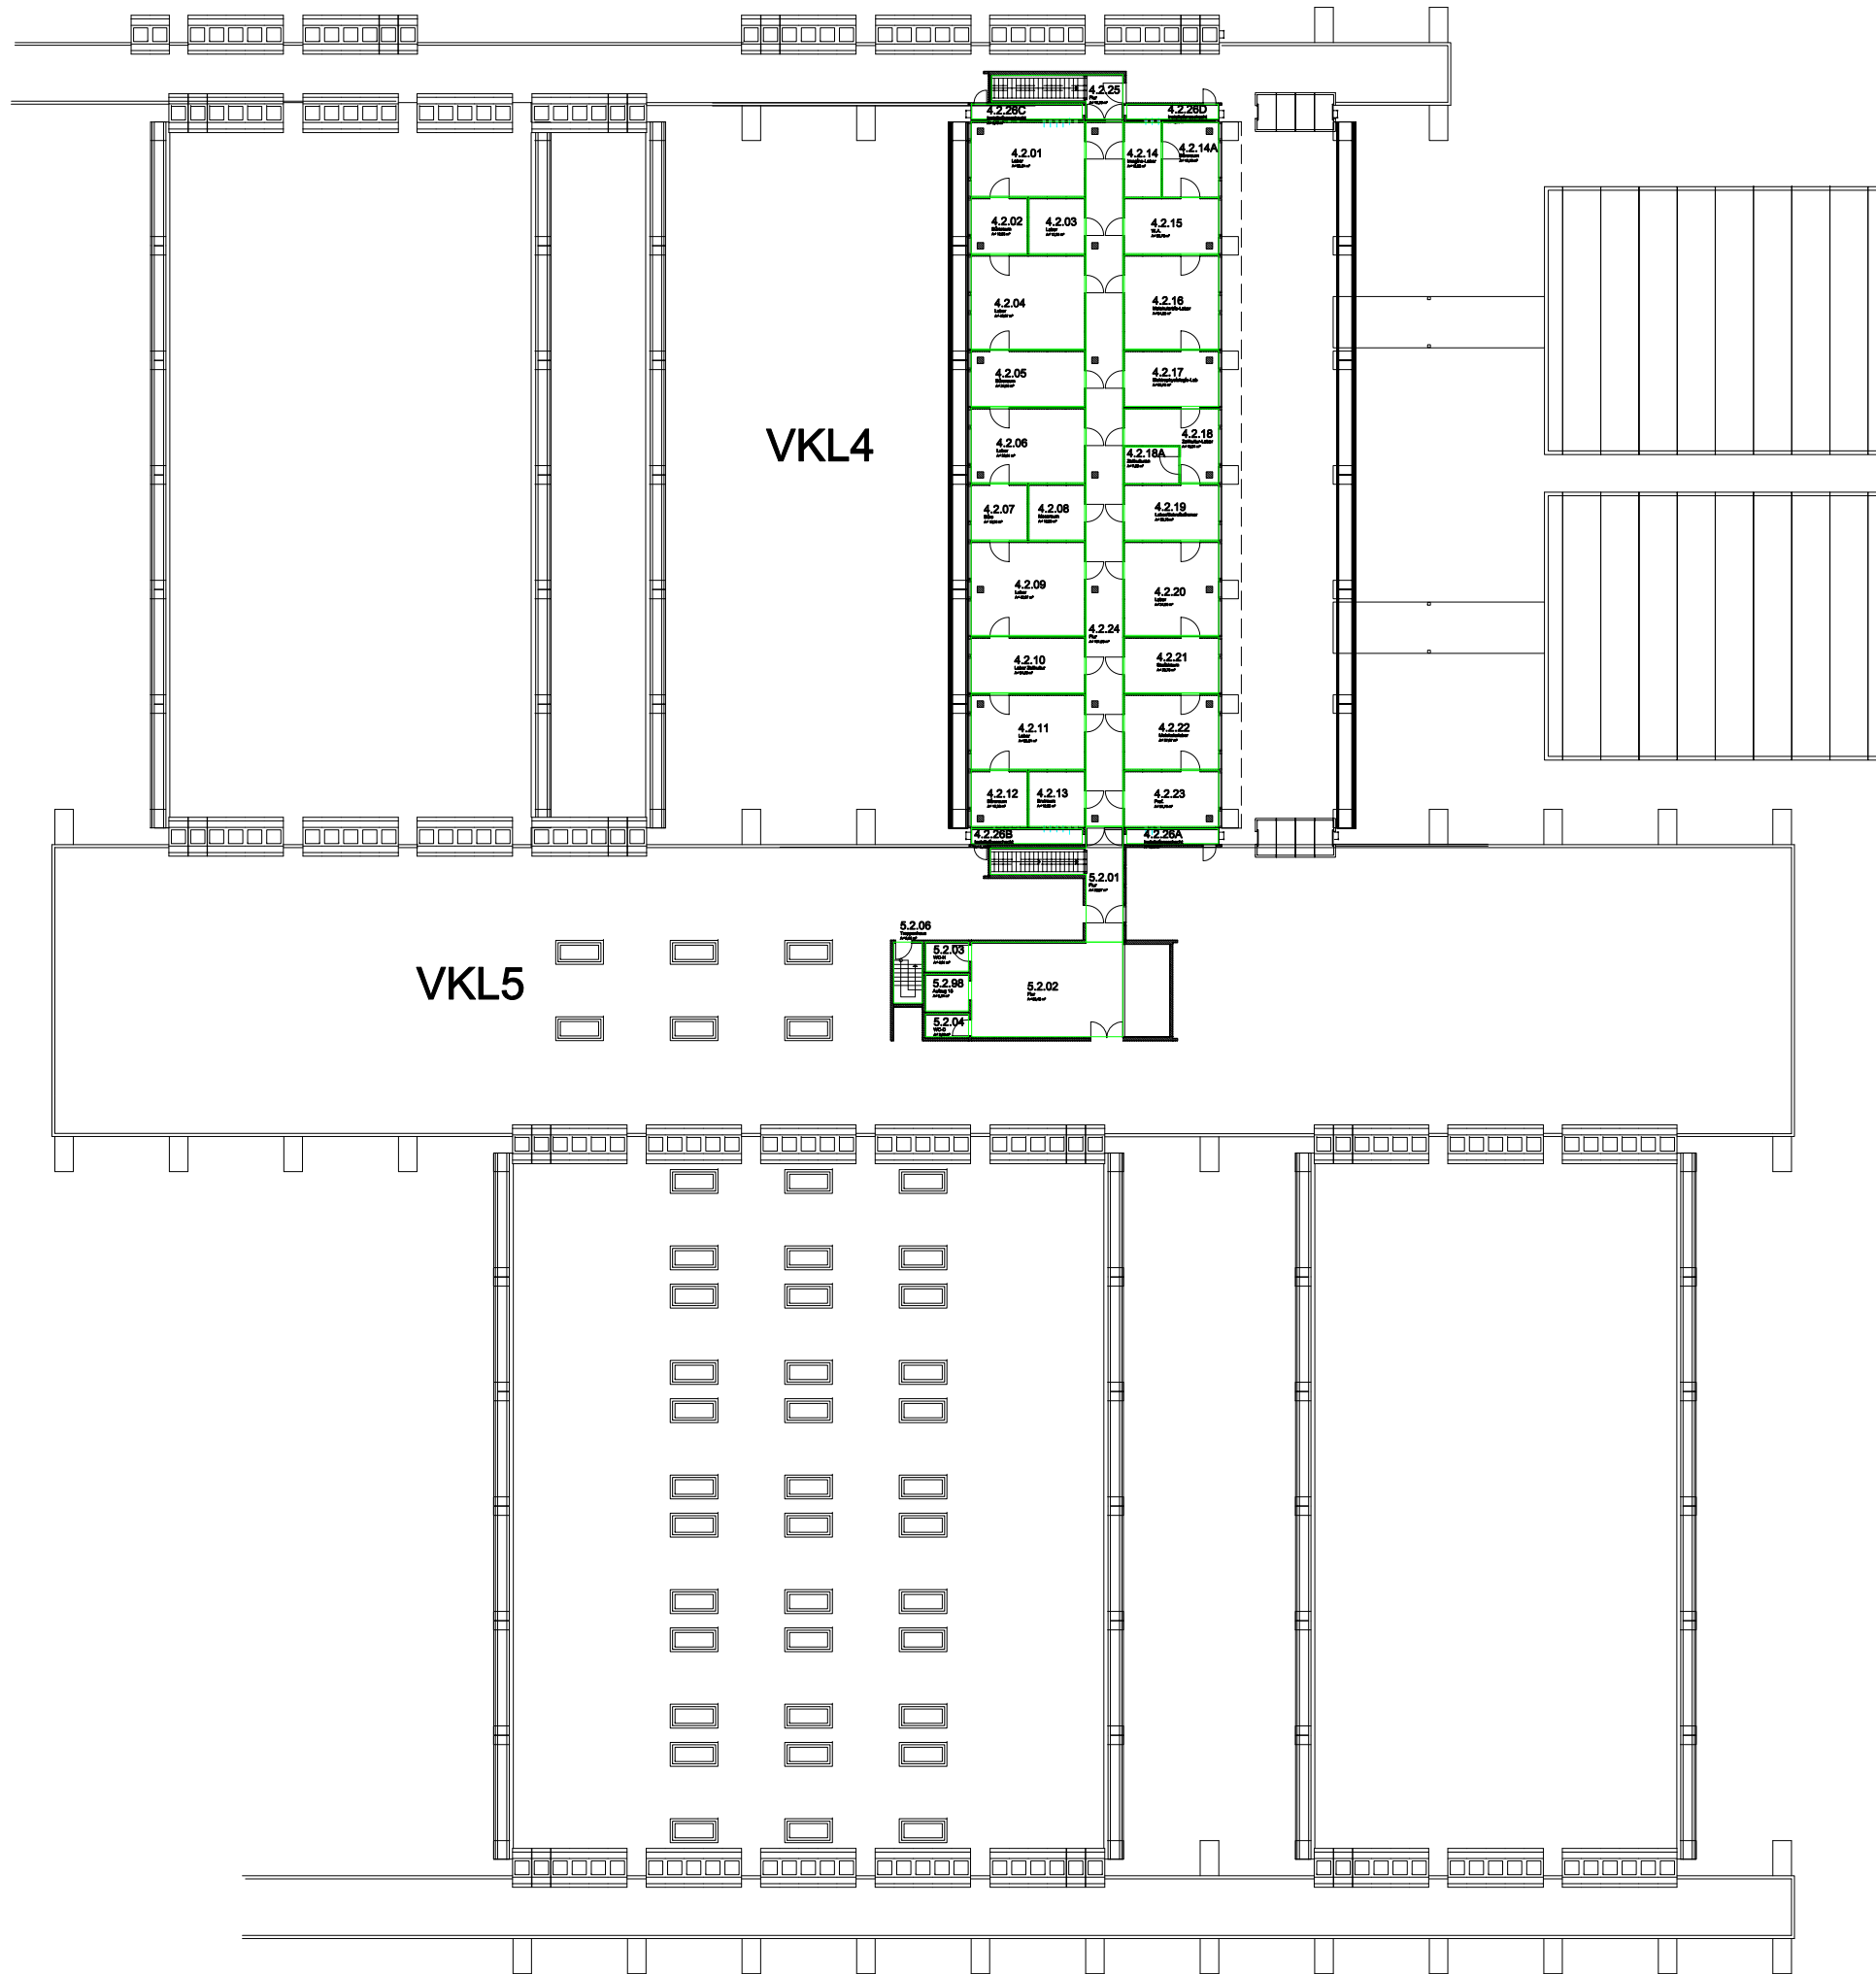

Vorklinikum, 2. Obergeschoss

Ohne Maßstab
Bestandsplan
Stand: 27.03.13

Universität Regensburg
Vorklinikum
2. Obergeschoss

Technische Zentrale Referat V/4
Universitätsstraße 31, 93053 Regensburg
Tel. 0941/943 - 2501 Fax. 0941/943 - 2178
E-Mail: constantin.heim@ur.de

